


**Zusammenstellung Personalraum Orsay:**

Küche/ Aufenthalt: 22,09 qm  
 WC: 8,43 qm  
 WC D: 1,56 qm  
 WC H: 3,10 qm

**35,18 qm**

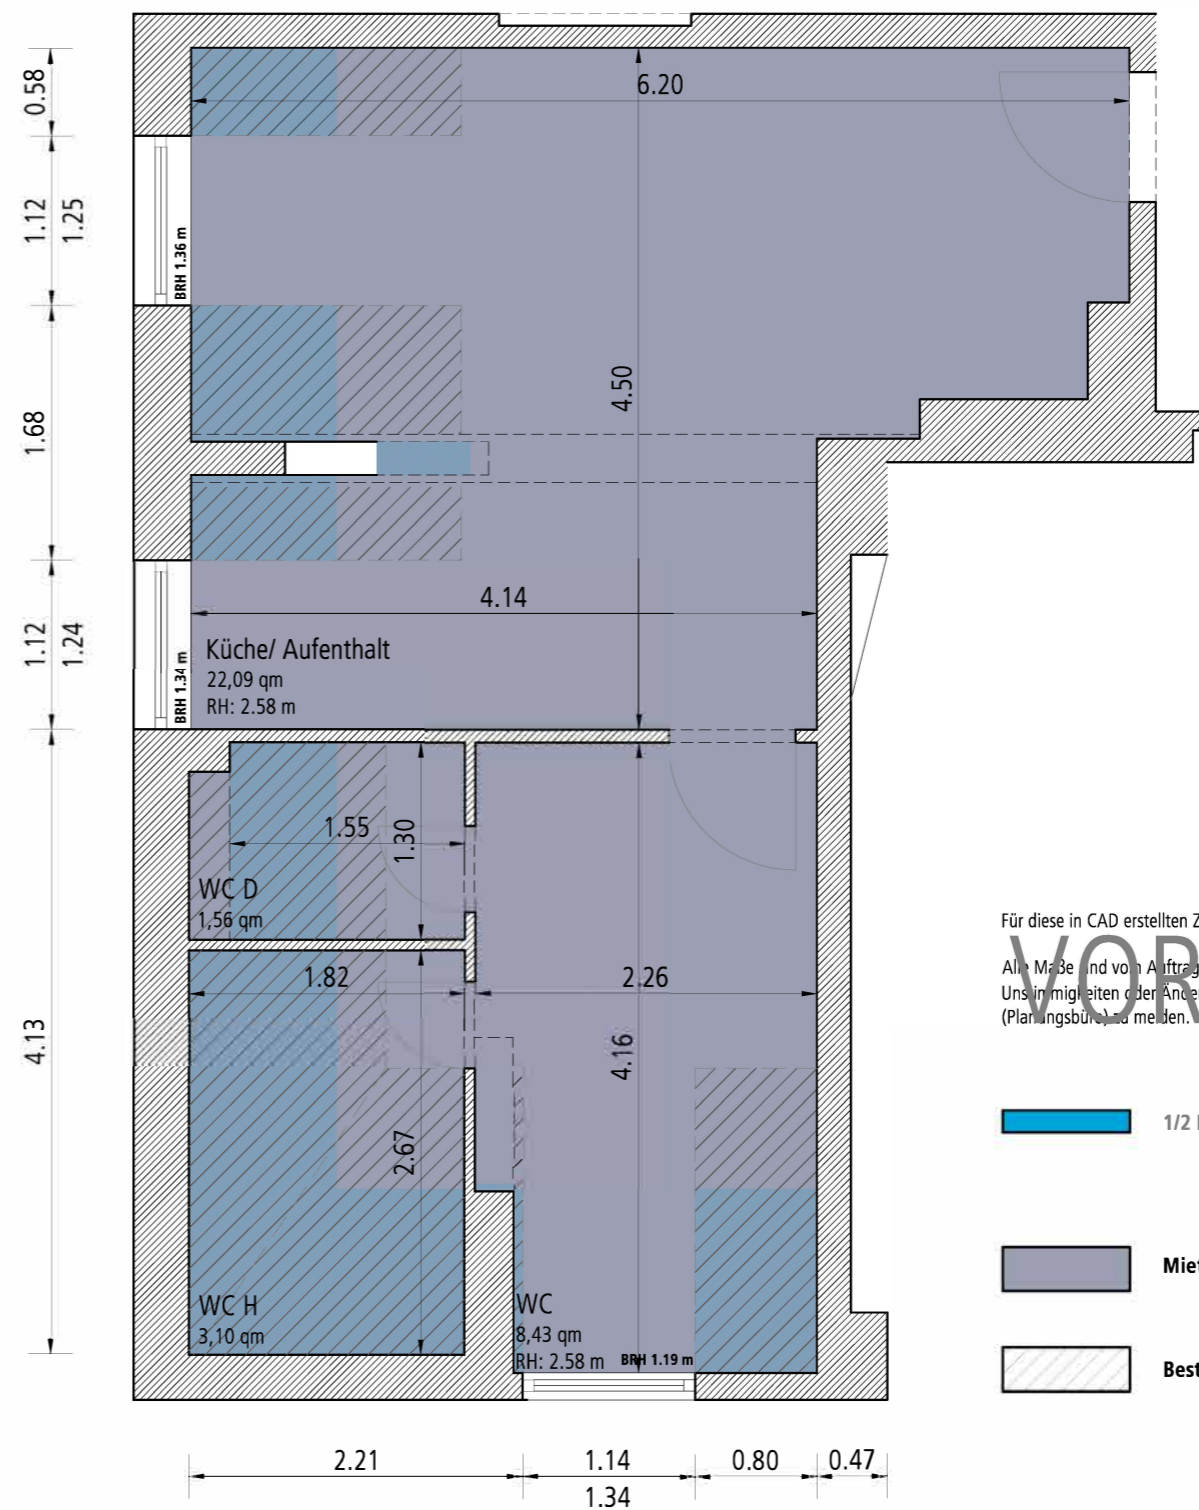

Für diese in CAD erstellten Zeichnungen behalten wir uns alle Rechte vor.

Alle Maße sind vom Auftragnehmer genau zu prüfen und zu vergleichen! Uns in Mängeln oder Änderungen sind dem Architekten (Planungsbüro) zu melden.

- 1/2 Mietfläche wg. Dachsträgen (DIN 277)
- Mietfläche Personalraum Orsay
- Bestand

# Grundriss 4. Obergeschoss

Bauvorhaben	Aufmaß Mietfläche Kirchgasse 18 65185 Wiesbaden	Projektstufe <b>Bestandsplanung</b>	Index	Datum	Änderung	Gegenstand			
	Architekt					<b>Grundriss 4. Ober-Geschoss</b>			
			A			Projekt- Nr.:	Maßstab	geprüft	Datum
			B				<b>1:50</b>		20/10-2009
						bearbeitet	gez.	Blattgröße	Plan- Nr.:
						<b>A.G.</b>		<b>DIN A 3</b>	<b>BP-01</b>