

Für diese in CAD erstellten Zeichnungen behalten wir uns alle Rechte v or.

Alle Maße sind v on Auftragnehmer genau zu prüfen und zu übernehmen !
 Unsicherheiten oder Änderungen sind dem Architekten
 (Planungsbüro) zu melden.



VORABZUG

**Zusammenstellung
Orsay:**

KG:
 Verkaufsfläche II: 40,38 qm
 Abstellr. 1,15 qm
 Keller I: 10,63 qm
 Keller II: 10,82 qm

EG:
 Verkaufsraum: 105,10 qm

168,08 qm

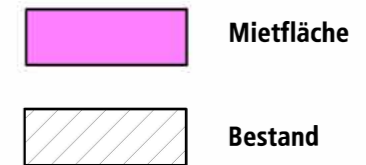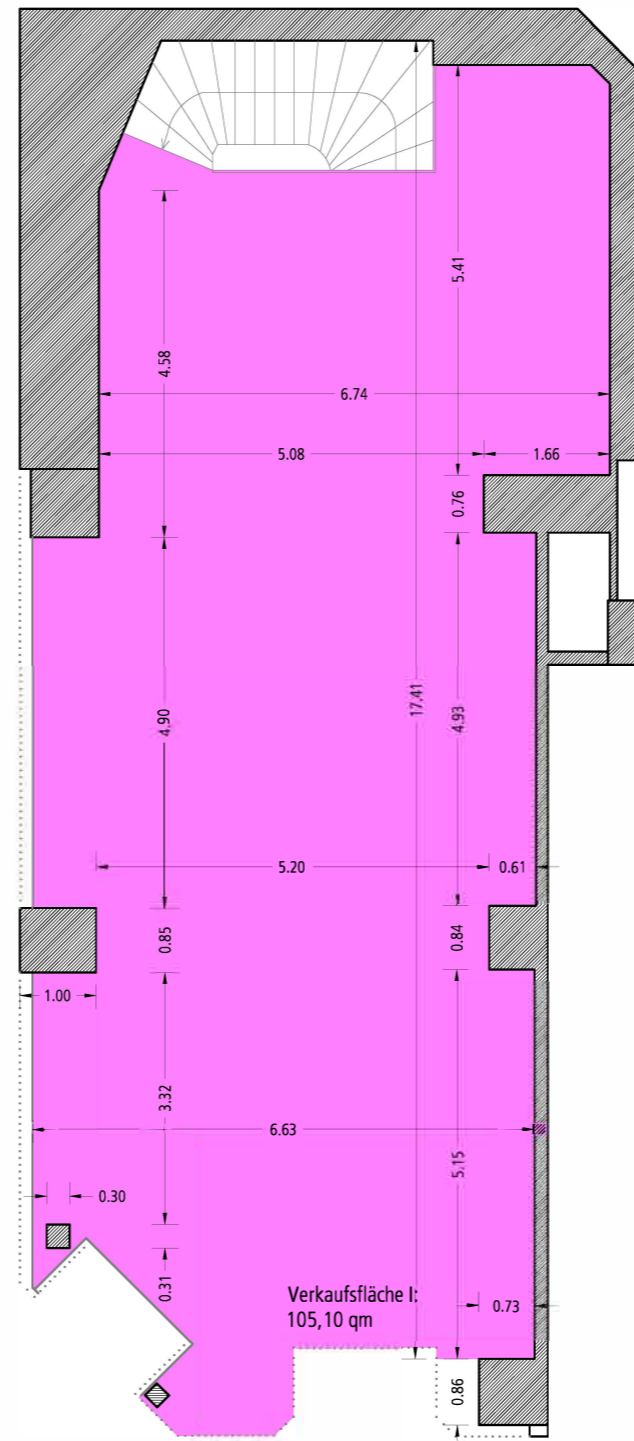

Bestandsplanung

Grundriß Erdgeschoss

Architekt	Projektstufe	Index	Datum	Änderung	Gegenstand			
	Bauherr	A			Grundriß Erdgeschoß			
		B						
						1:100		31/05-2010
					bearbeitet	gez.	Blattgröße	Plan- Nr.:
					A.G.		DIN A 3	EP-02

fax: +49 (0) 611 81 20 360