

1	2	3	4	5	6	7	8	9	10	
A										A
B										B
C										C
D										D
E										E
F										F
G										G
H										H
I										I

CARATTERISTICHE ELETTRICHE

Tensione nom. di impiego AC	400 VAC
Tensione nom. di isolamento -Ui-	1000 V
Frequenza nominale	50 Hz
Corrente nominale AC	40 A
Corrente di c.to c.to	
NORME DI RIFERIMENTO: EN 61439-2	


CARATTERISTICHE COSTRUTTIVE

Grado di protezione	IP 65
Materiale	Vetroresina
Esecuzione	Da parete
Porta anteriore	Trasparente
Forma costruttiva	1

CARATTERISTICHE INTERRUITORI

Curve d'intervento nterr. : Curva "C"	
Potere d'interruzione : Pdi 6 KA	
Classe interr. differenziali : Classe "A"	


ITALWEBER	COMMITTENTE : NUOVE ENERGIE SRL LAVORO : QUADRO ELETTRICO LATO AC	SCHEMA : QUADRO ELETTRICO LATO AC				N° DISEGNO: 7850.....	
						DATA:	JOB: 02C22
						DISEG.:	FILE:
		01	AS-BUILT	07-2022		VISTO:	FOGLIO: 1 DI: 4
		REV.	MODIFICA	DATA	FIRMA	APPR.:	SEGUE: 2

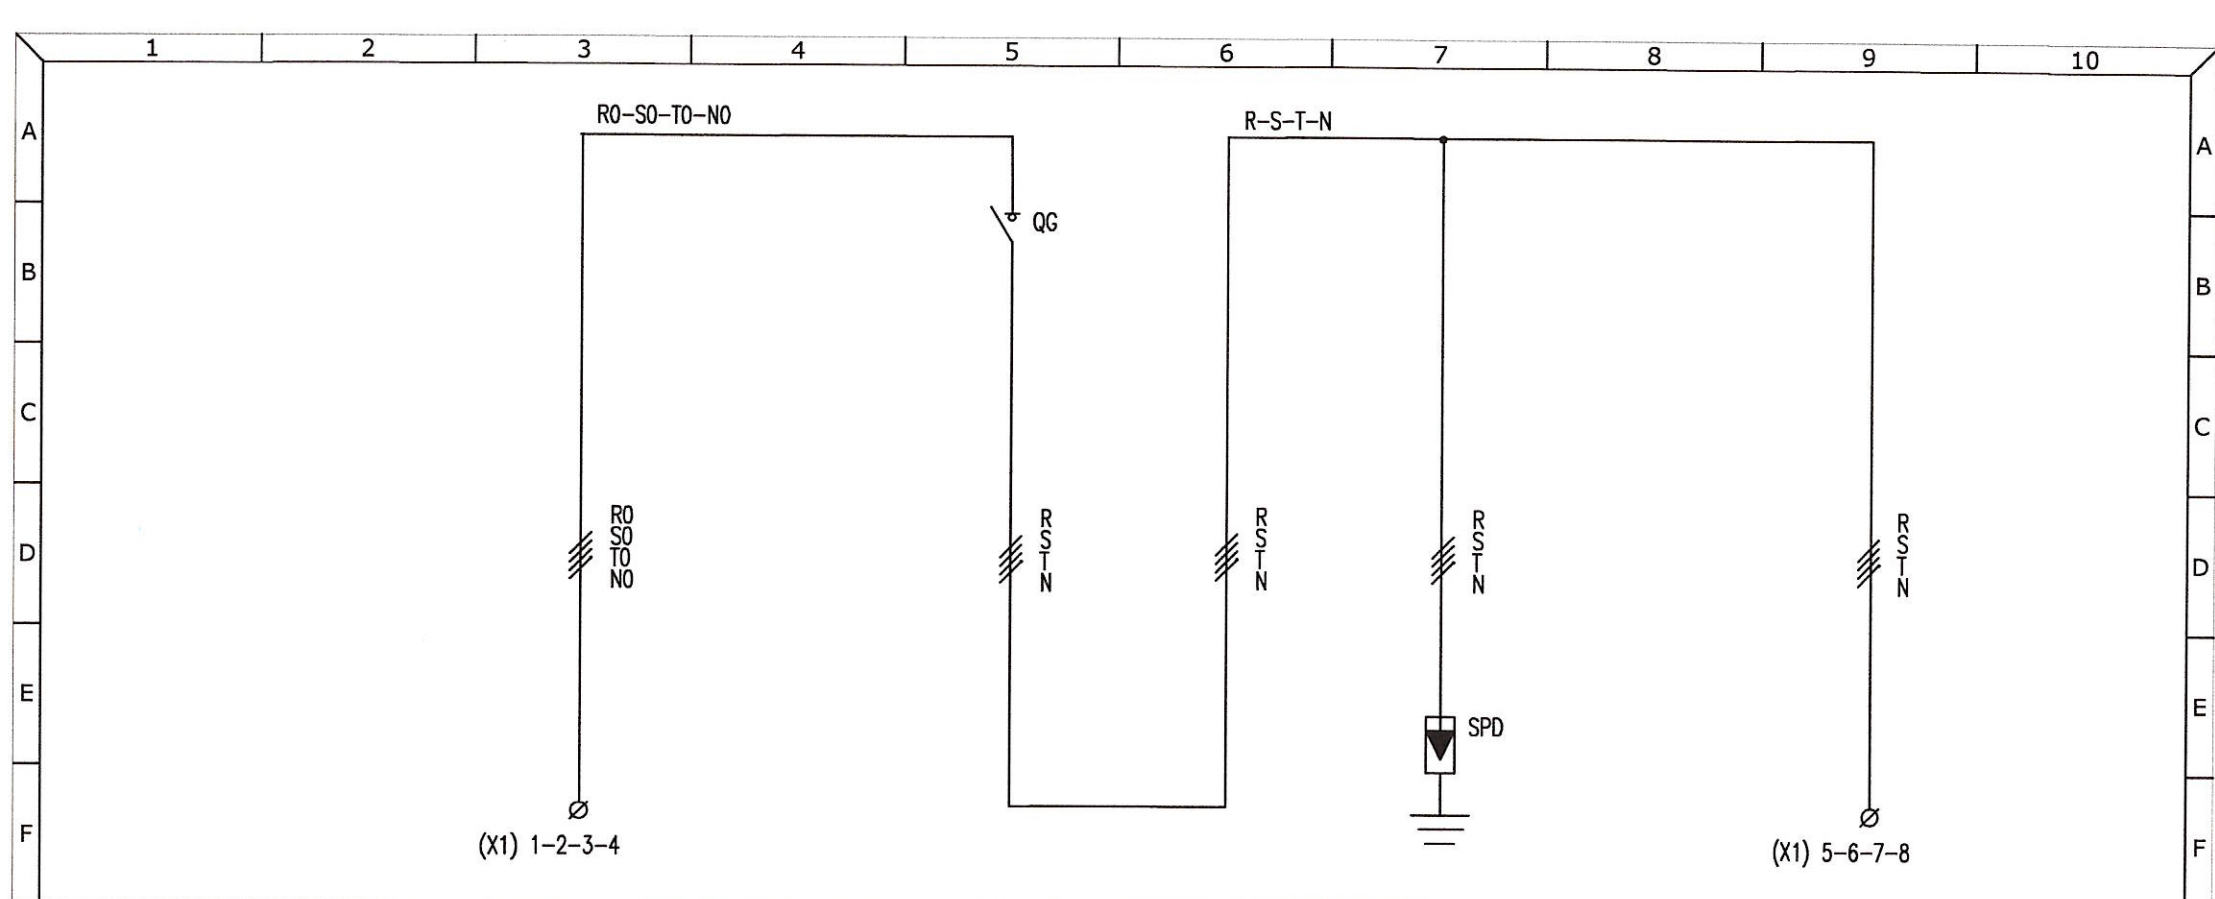

UTENZA	DENOMINAZIONE		ARRIVO LINEA DA ENEL		GENERALE IMPIANTO FOTOVOLTAICO		SCARICATORE DI SOVRATENSIONE		DAL CONTATORE DI PRODUZIONE	
	Potenza e corrente nominale IN	KW A	Potenza e corrente impiegata IB	KW A						
H	Tipo				ITW 2423423		ITW 2441540N			
	N. poli - Portata nom.	N A			4 40					
	Potere d'interruzione	V KA			400					
	Taratura sgancio magnetico	A					CLASSE II			
	Taratura sgancio termico	A								
I	Soglia differenziale	A								
	Tipo									
	Portata	A								
I	Categoria d'impiego									
	Base Fusibili - tipo e portata	A								
	Fusibili - tipo e portata	A								
LINEA CAVO	Tipo									
	Formazione per sezione	mmq								
	Lunghezza	m								
	Portata IZ	A								

ITALWEBER

COMMITTENTE : NUOVE ENERGIE SRL				SCHEMA : QUADRO ELETTRICO LATO AC				N° DISEGNO: 7850.....	
LAVORO : QUADRO ELETTRICO LATO AC								DATA:	JOB: 02C22
								DISEG.:	FILE:
01				AS-BUILT	07-2022			VISTO:	FOGLIO: 2 DI: 4
REV.				MODIFICA	DATA	FIRMA	APPR.:	SEGUE: 3	

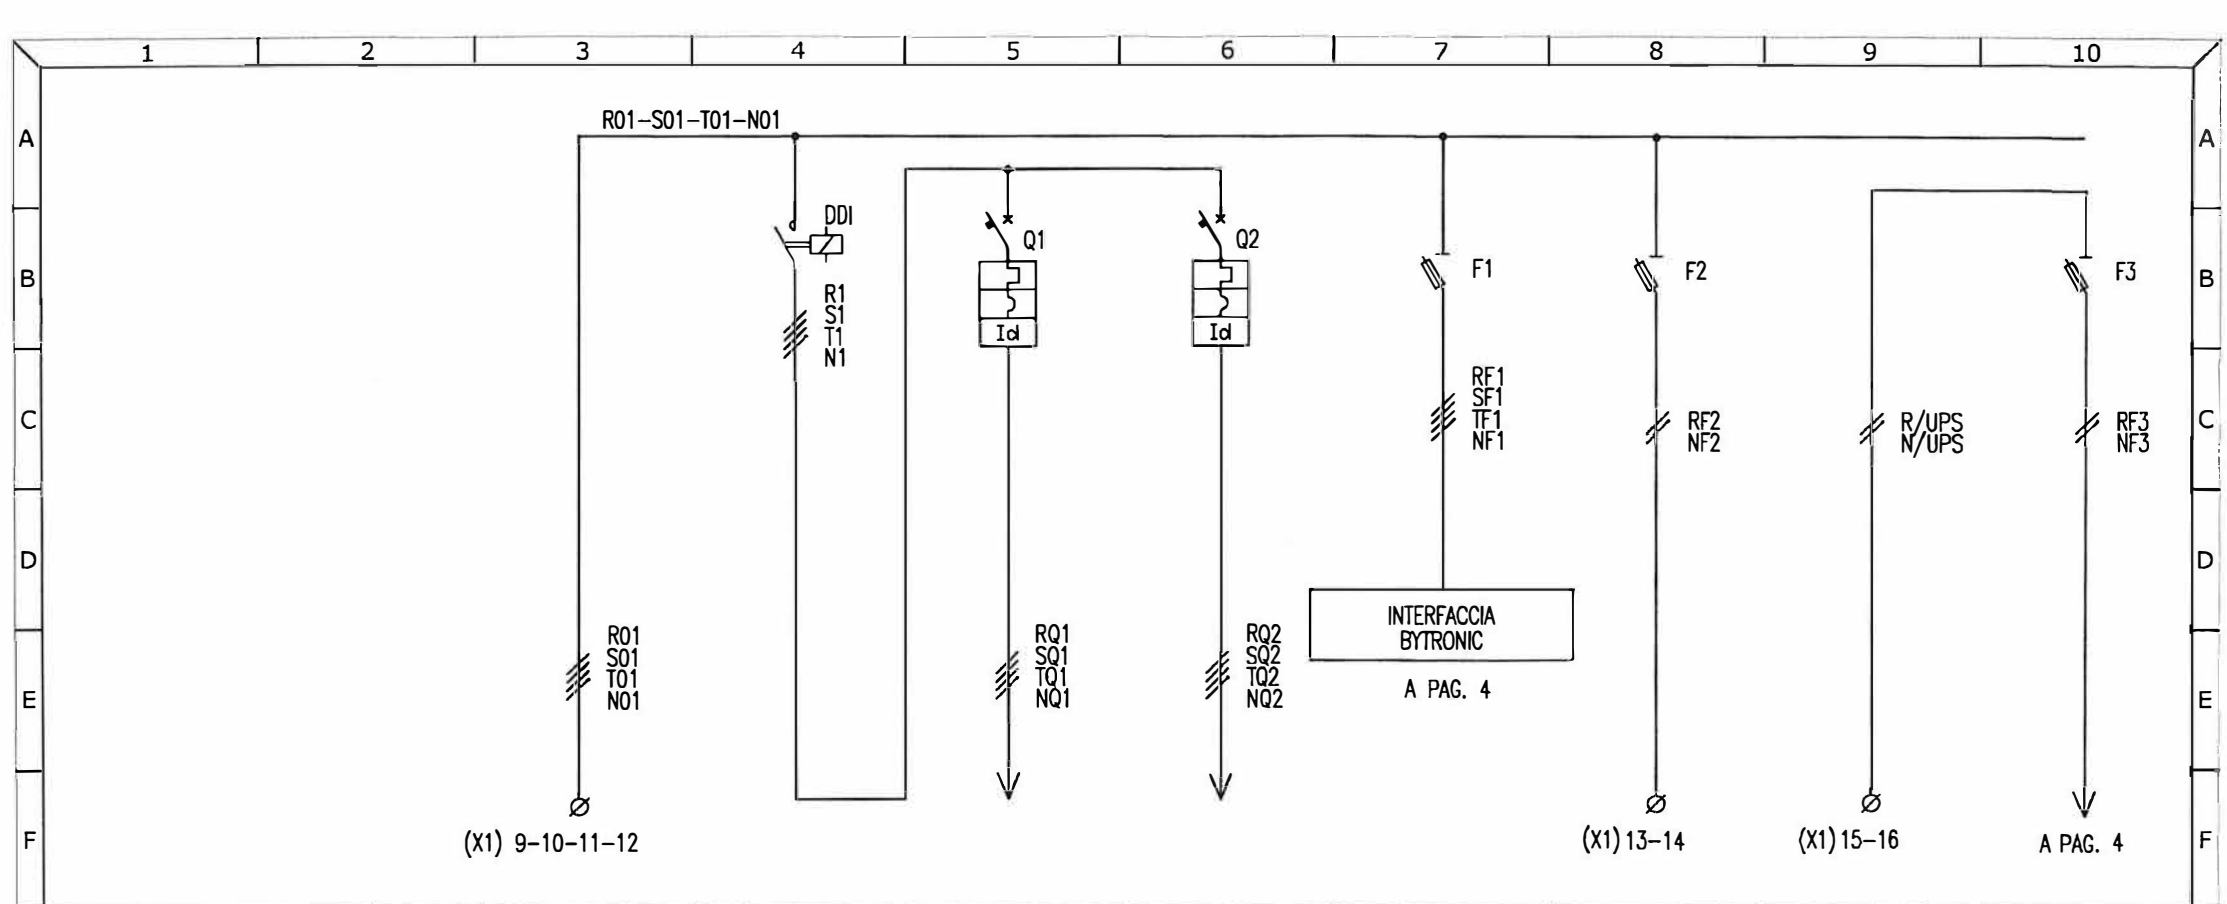

UTENZA	DENOMINAZIONE		AL CONTATORE DI PRODUZIONE		GENERALE INVERTER		INVERTER 1		INVERTER 2		PROTEZIONE VOLTMETRICA BYTRONIC		ALL' UPS		DALL' UPS		PROTEZIONE AUSILIARI (ALIMENTAZIONE INTERFACCIA BYTRONIC)	
	Potenza e corrente nominale IN	KW A	Potenza e corrente impiegata IB	KW A														
APPARECCHIELETTICHE	Tipo						ITW 2146517+2058023	ITW 2146517+2058023										
	N. poli - Portata nom.	N A					4 20	4 20										
	Potere d'interruzione	V KA					400 6	400 6										
	Taratura sgancio magnetico	A																
	Taratura sgancio termico	A																
APPARECCHIELETTICHE	Soglia differenziale	A					300MA CLASSE A	300MA CLASSE A										
	Tipo					ITW 2463450+2461101												
	Portata	A				30A AC3												
	Categoria d'impiego																	
	Base Fusibili - tipo e portata	A									ITW 2303138 10,3x38	3P+N 1 A gg	ITW 2302038 10,3x38	2 POLI 6 A gg			ITW 2302038 10,3x38	2 POLI 6 A gg
LINEA CAVO	Fusibili - tipo e portata	A																
	Tipo																	
	Formazione per sezione	mmq																
	Lunghezza	m																
	Portata IZ	A																

ITALWEBER

COMMITTENTE :

NUOVE ENERGIE SRL

LAVORO :

QUADRO ELETTRICO LATO AC

SCHEMA :

QUADRO ELETTRICO LATO AC

N° DISEGNO:

7850.....

DATA:

JOB: 02C22

DISEG.:

FILE:

01

AS-BUILT

07-2022

VISTO:

FOGLIO: 3 DI: 4

REV.


MODIFICA

DATA

FIRMA

APPR.:

SEGUE: 4

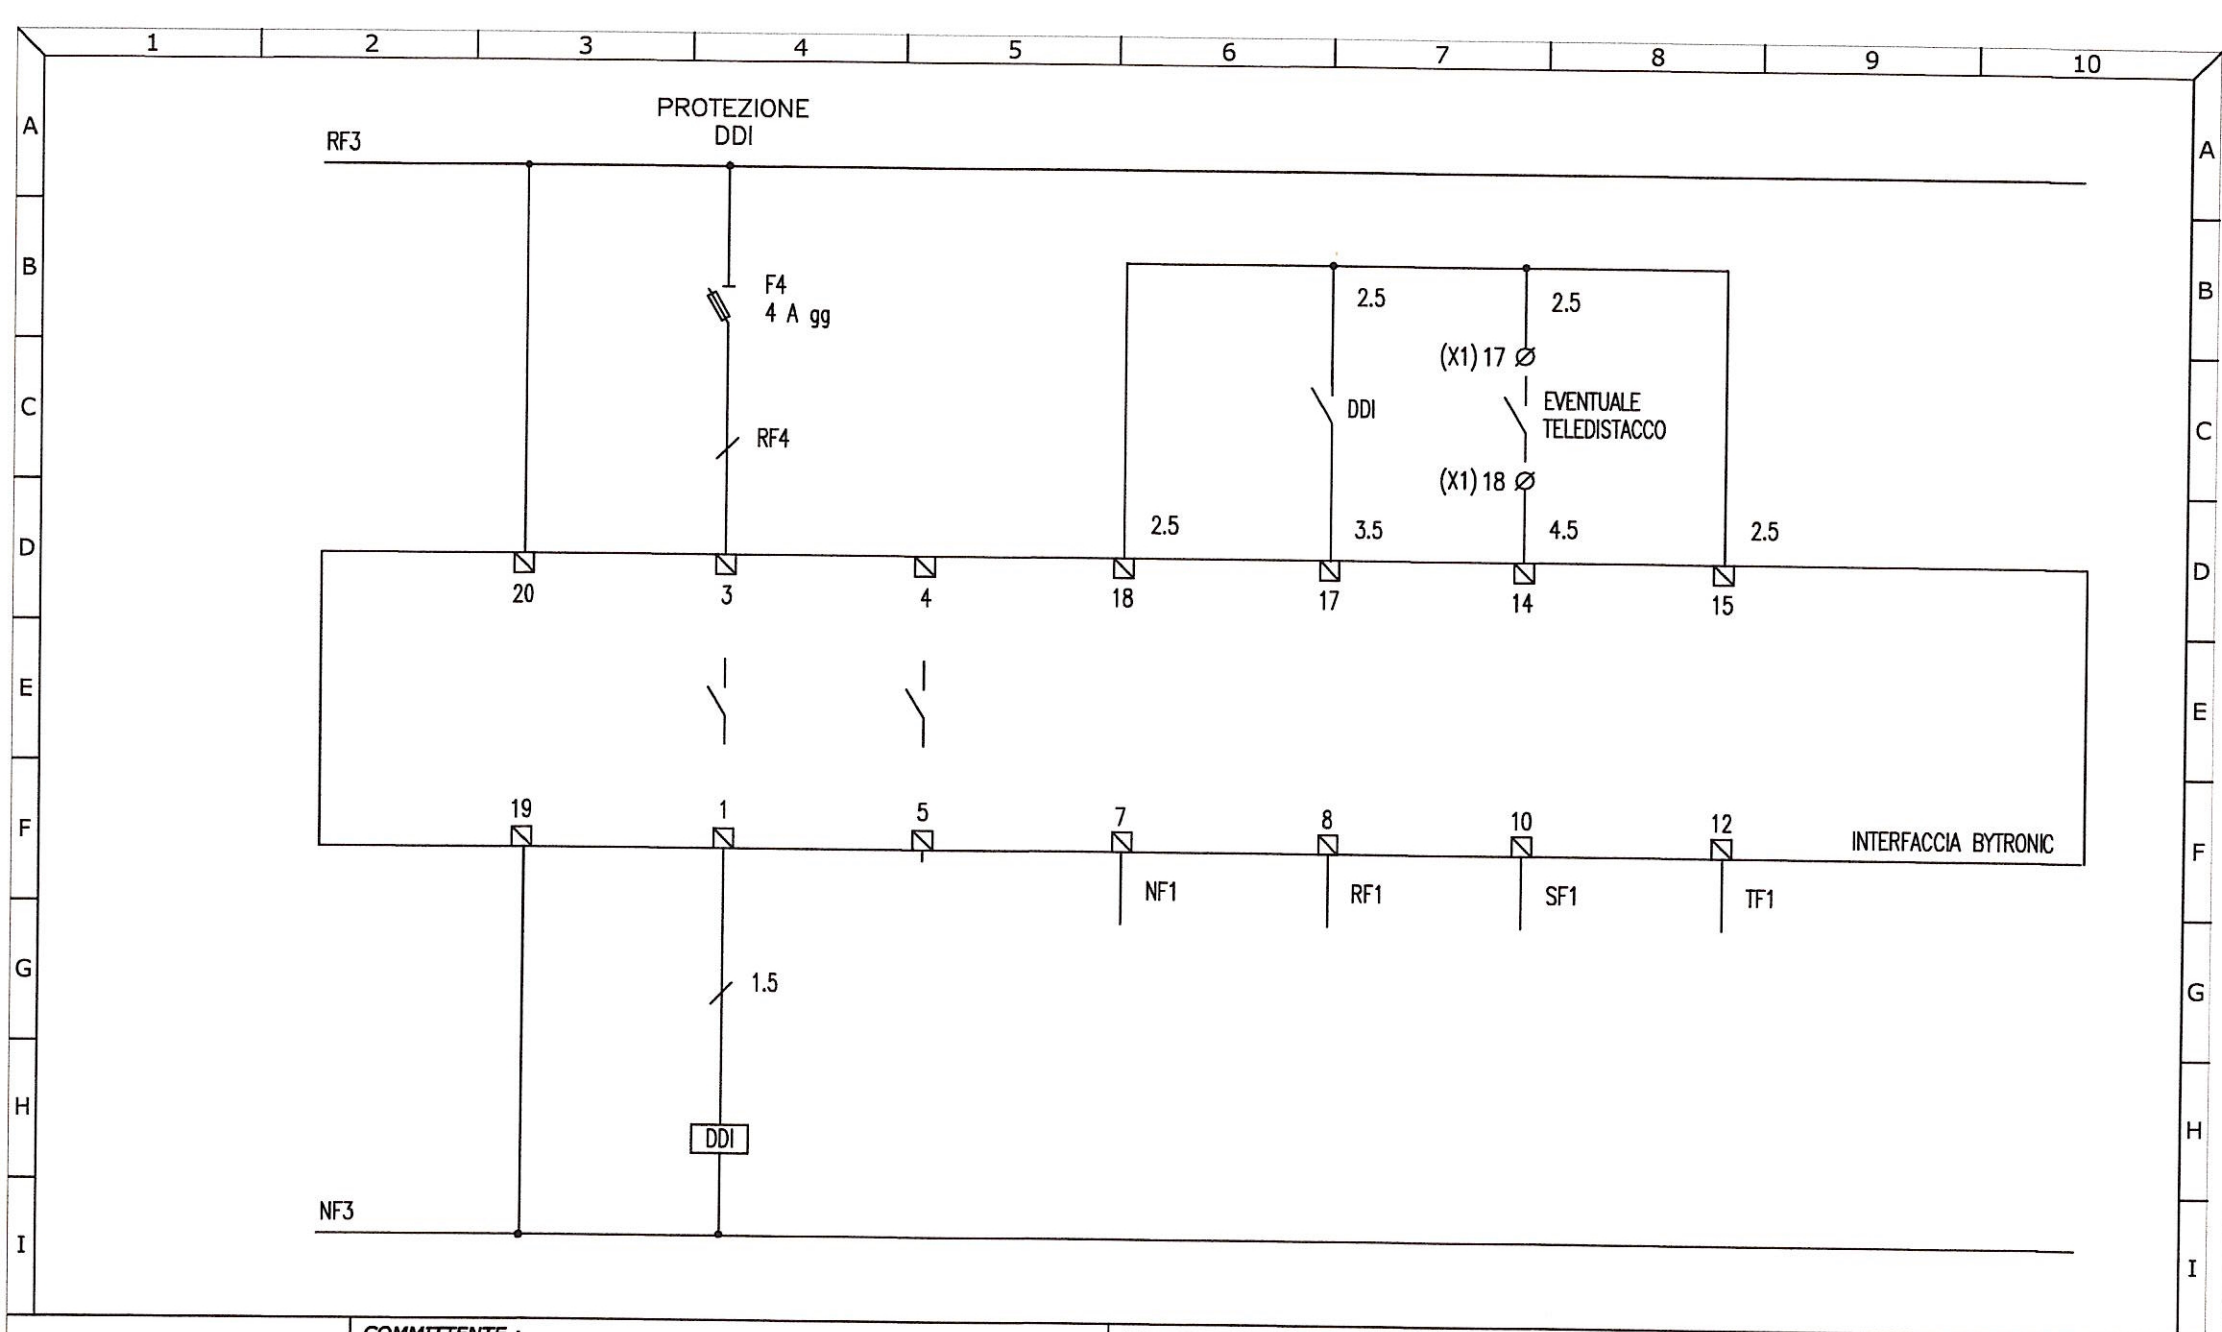

ITALWEBER

COMMITTENTE :

NUOVE ENERGIE SRL

LAVORO :

QUADRO ELETTRICO LATO AC

SCHEMA :

QUADRO ELETTRICO LATO AC

N° DISEGNO:

7850.....

				DATA:	JOB: 02C22
				DISEG.:	FILE:
01	AS-BUILT	07-2022		VISTO:	FOGLIO: 4 DI: 4
REV.	MODIFICA	DATA	FIRMA	APPR.:	SEGUE: -