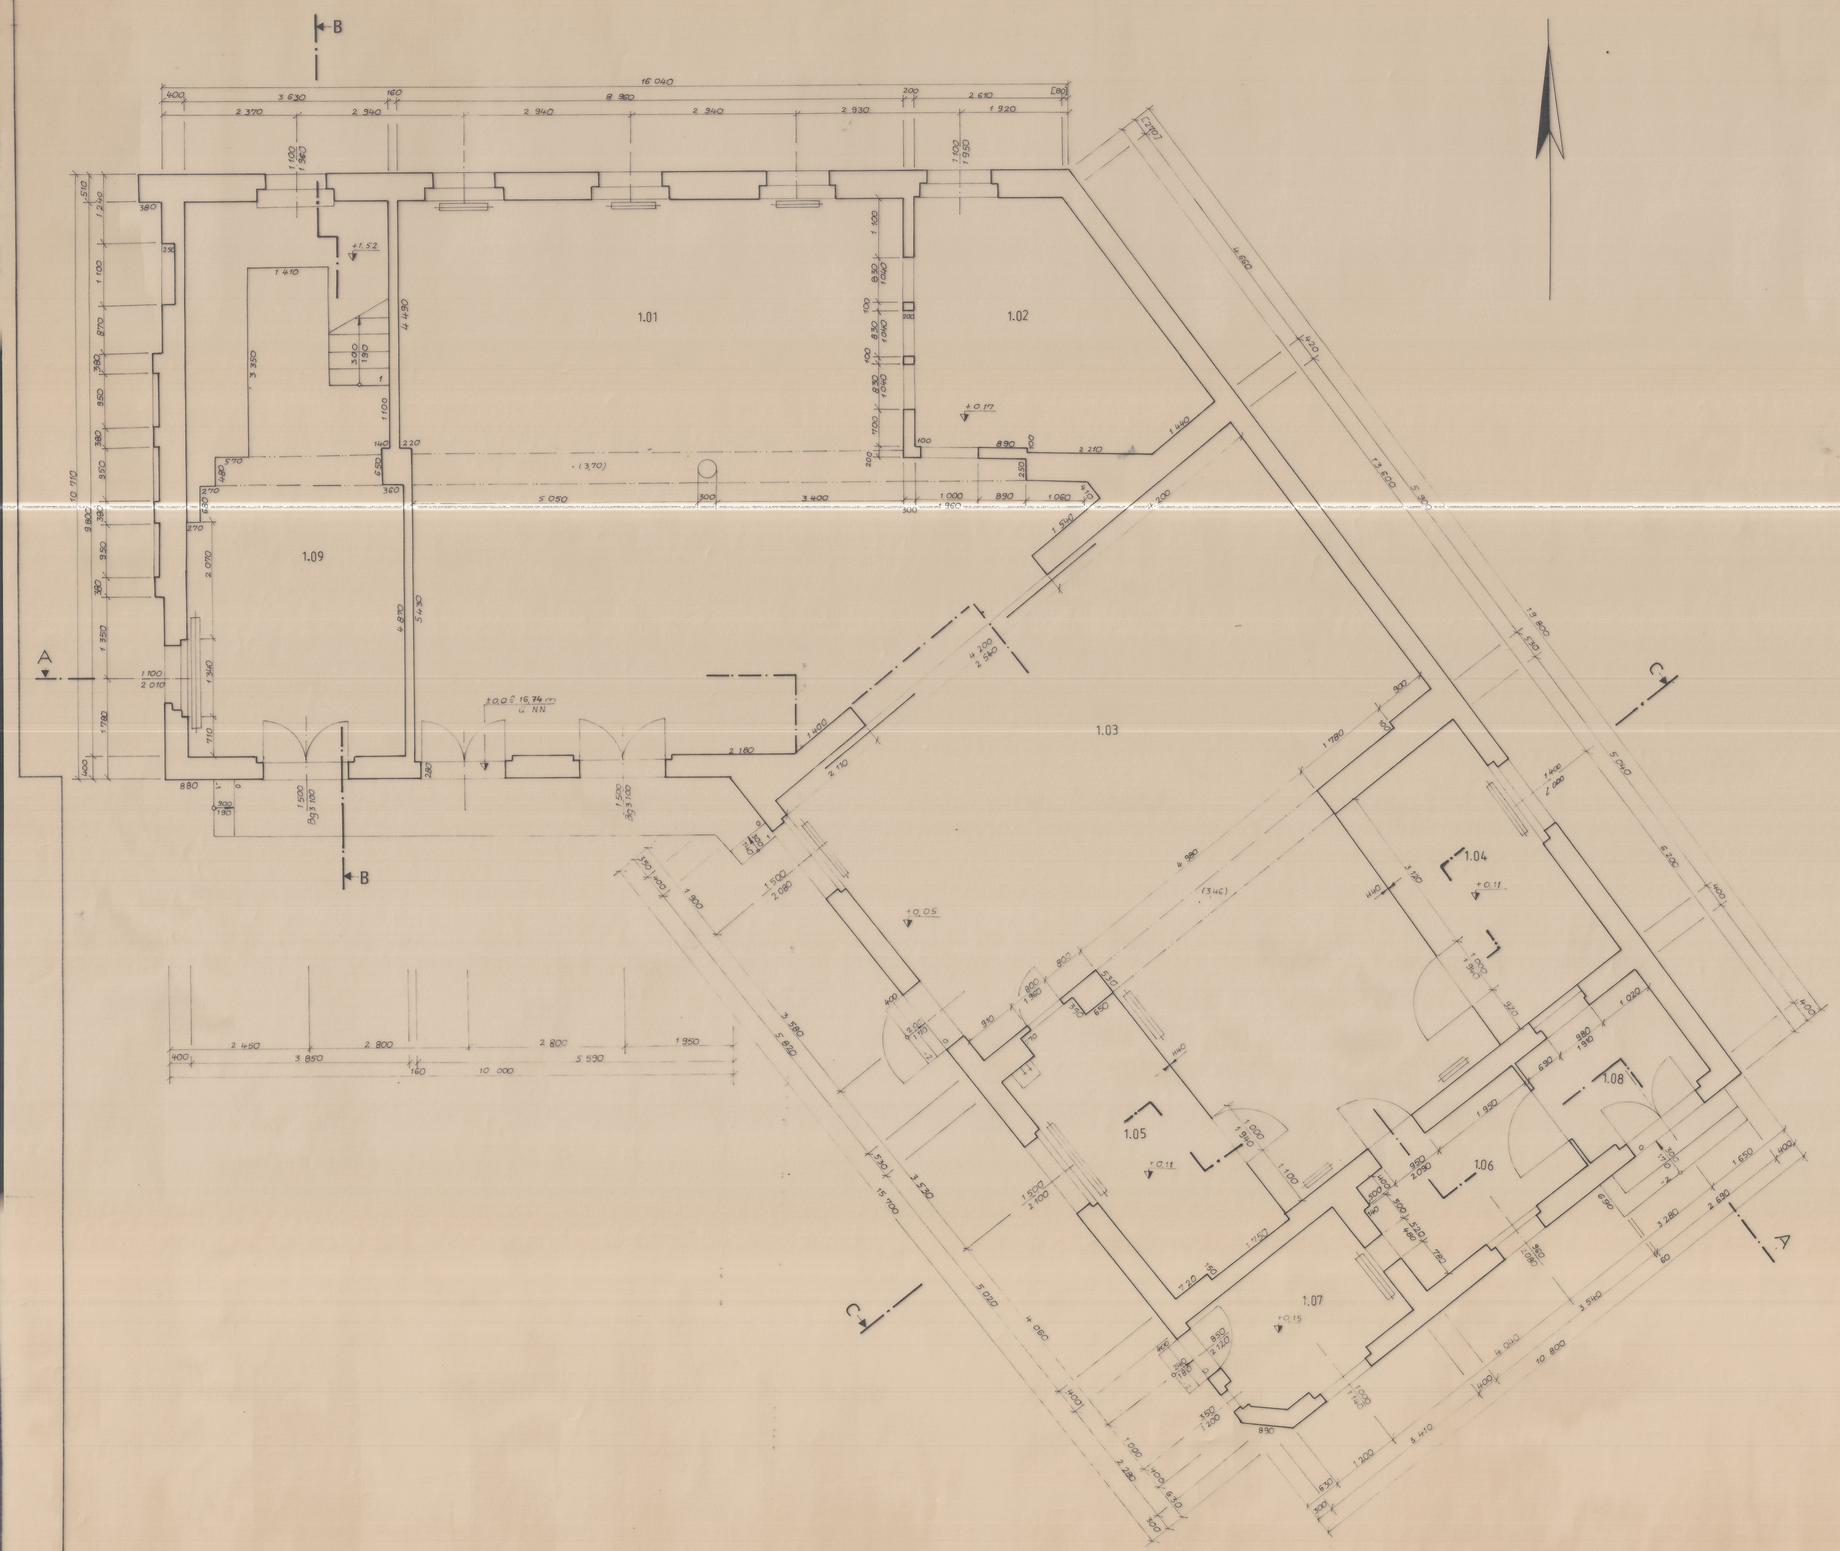

1.01	Paketlager	Fe	86,7	4.00
1.02	Paketlager	Fe	19,3	2.54
1.03	Paketausgabe	Fe	88,3	4.00
1.04	ZKD-Ausgabe	Fb	13,3	3.90
1.05	Aufenthaltsraum	Fb	12,3	3.90
1.06	Flur	Fe	7,7	4.00
1.07	Lager	Fb	7,7	2.36
1.08	Flur	Fe	5,9	4.00
1.09	Flur	Fb	27,4	4.00

Nur für den Dienstgebrauch

VEB
Geodäsie und Kartographie Berlin
Produktionsbereich Schwedt/O.

075/28

Deutsche Post
Paketgebäude
Horizontalschnitt 1. Geschoß

Maßstab 1:50

Kreis Eberswalde - Finow	Auftrags-Nr. 314.04.06	geprüft
Gemeinde Eberswalde - Finow	Reg. Nr.	ergänzt
~~Gemarkung~~ - Richtlinie (Ausg. 82)	Blattanzahl 1 Blatt Nr. 1	gemessen im Dez. 1982
~~TGL Instruktion~~	Format 594x841 mm	6.5.83
~~Genauigkeitsstufe~~ - Grundtyp 1.3	Höhenbezug NN	

075/28